
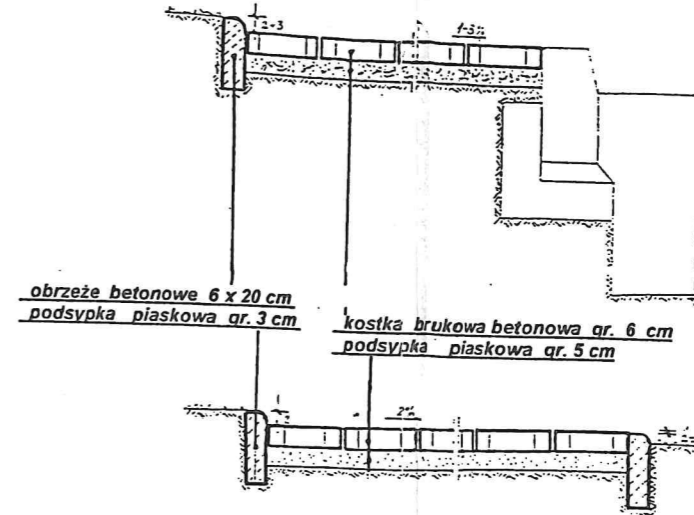


**CHODNIKI**

**WARIANT 1**

**WARIANT 2**

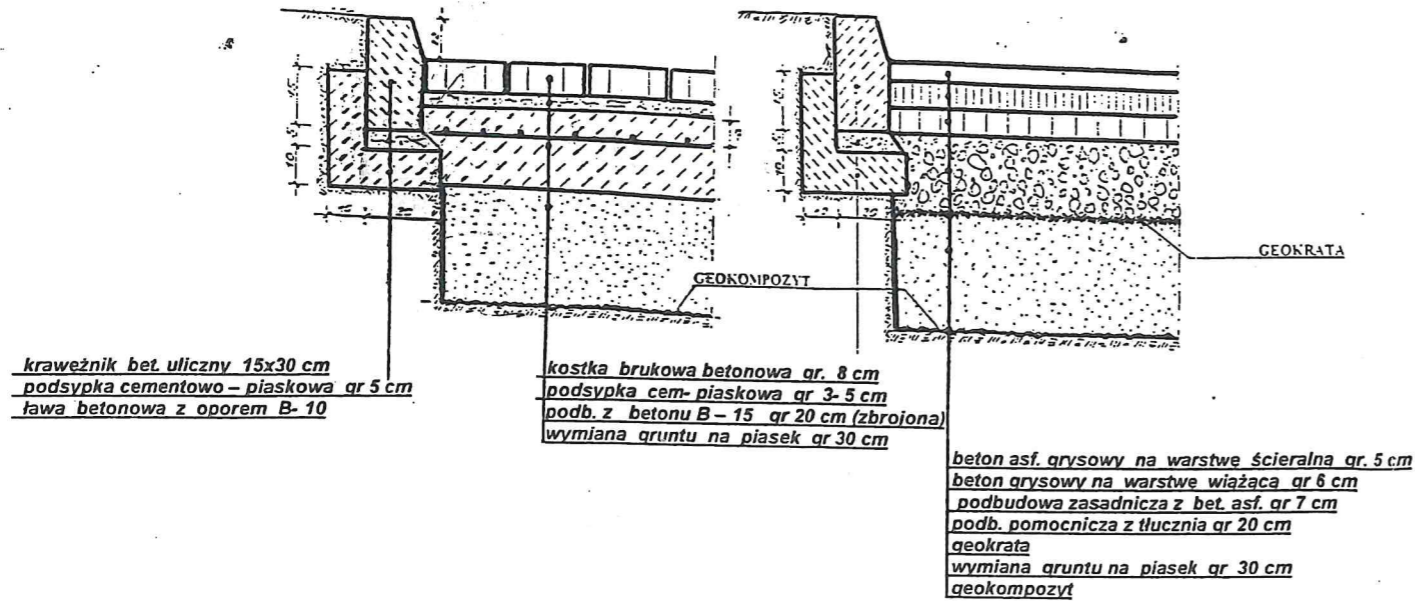


**JEZDNIIE I PLACE**

**PARKINGI SAM. OSOBOWYCH**

**WARIANT 1**

**WARIANT 2**

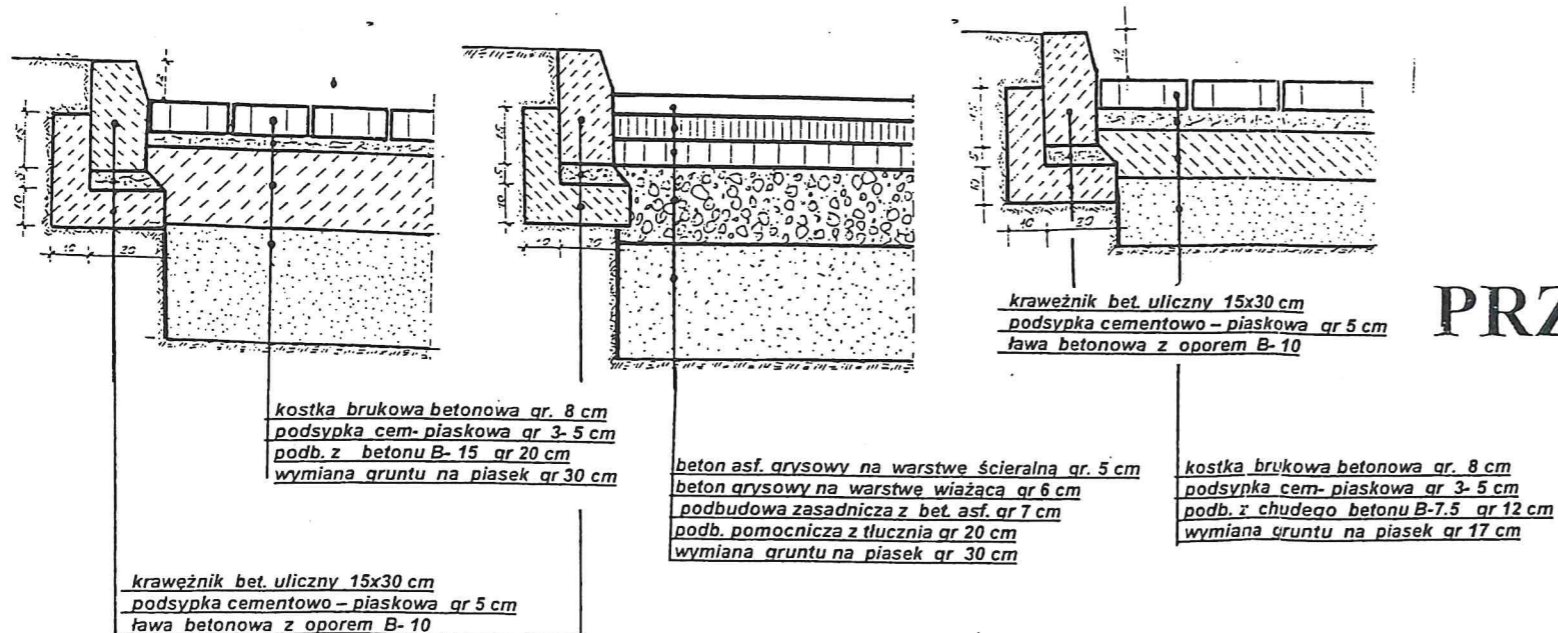

**DOKUMENTACJA  
POWYKONAWCZA**

**PRZEKROJE KONSTRUKCYJNE**

|   |                                  |                                       |                          |
|---|----------------------------------|---------------------------------------|--------------------------|
| PRZEDSIĘBIORSTWO USŁUGOWO - BUDOWLANE<br>"INSPEC" - Sp. z o.o. Olsztyn ul. Partyzantów 26 |                                  |                                       |                          |
| OBIEKT: MODERNIZACJA PLACU ODPRAW ODDZIAŁU CELNEGO<br>OLSZTYN ul. SKŁADOWA 5              |                                  |                                       | STADIUM:<br>PR.BUD.i WYK |
| BRANŻA:   | DROGOWA                          |                                       |                          |
| TEMAT: WYMIANA NAWIERZCHNI  |                                  |                                       | Nr. Zlec.                |
| PROJEKTOWAŁ:  |                                  |                                       | skala 1:20               |
| mgr inż. H. BUBACZ  |                                  |                                       | DATA:<br>X 2007          |
| upr 57/84/OI  | SPRAWDZIŁ:<br>inż. H. SZATKOWSKI | KIER. PRACOWNI:<br>inż. W. KĘDZIERSKA | rys.                     |
|   | upr 54/83/OI                     | upr 171/93/OI                         | D - 3                    |