



OBUDOWA KORYTEK

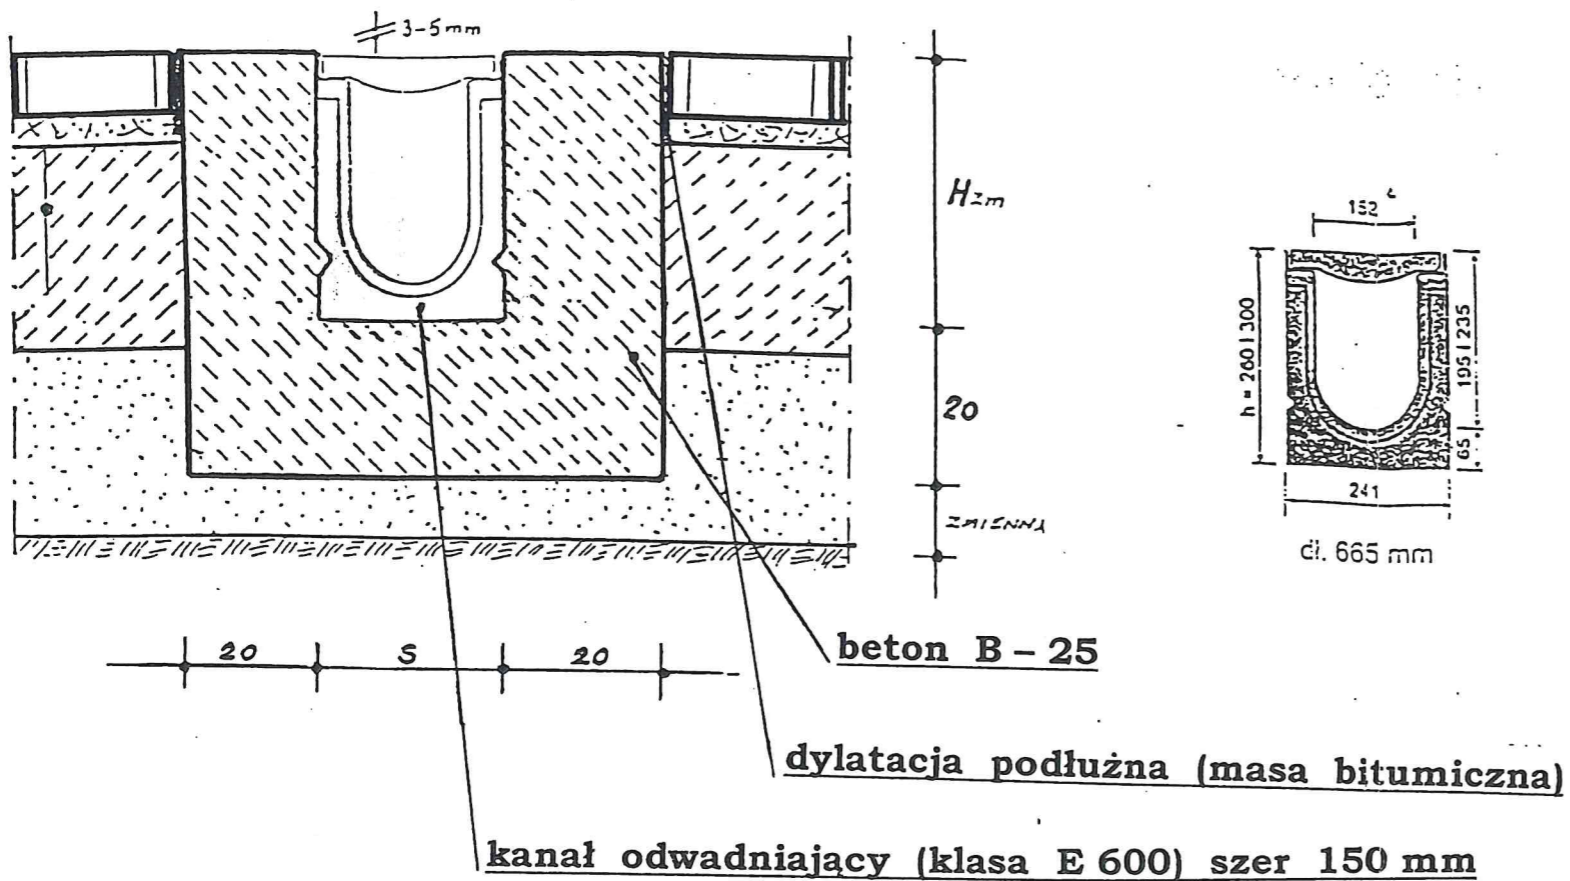

KORYTKA ODWADNIAJĄCE (ZE SPADKIEM PODŁUŻNYM DNA 0.5 - 0.6%)

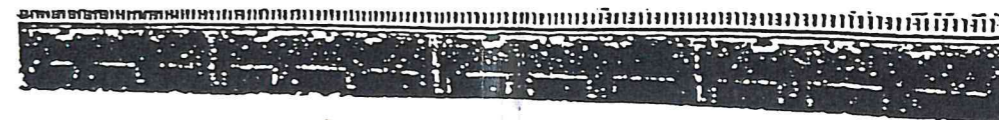

DOKUMENTACJA
POWYKONAWCZA

ODWODNIENIE LINIOWE

PRZEDSIĘBIORSTWO USŁUGOWO - BUDOWLANE "INSPEC" - Sp. z o.o. Olsztyn ul. Partyzantów 26			
OBIEKT: MODERNIZACJA PLACU ODPRAW ODDZIAŁU CELNEGO OLSZTYN ul. SKŁADOWA 5			STADIUM: PR.BUD.i WYK
BRANŻA:	DROGOWA		Nr. Zlec.
TEMAT: WYMIANA NAWIERZCHNI			skala 1:10
PROJEKTOWAŁ:	SPRAWDZIŁ:	KIER. PRACOWNI:	DATA:
mgr inż. H. BUBACZ upr 57/84/OI	inż. H. SZATKOWSKI upr 54/83/OI	inż. W. KĘDZIERSKA upr 171/93/OI	X 2007
			rys. D - 4